

**INWENTARYZACJA POWYKONAWCZA NABUDOWY, PRZEBUDOWY ORAZ ROZBUDOWY
CZĘŚCI ADMINISTRACYJNO-SOCJALNEJ BUDYNKU KOTŁOWNI
WRAZ Z NIEZBĘDNĄ INFRASTRUKTURĄ TECHNICZNĄ**
Powiat miński Miasto Mińsk Mazowiecki Obręb 0001 Działka numer: 2476/3 Skala : 1 : 500


BIURO USŁUG GEODEZYJNYCH
Czesław Waldemar Zółkowski
06-300 Mińsk Mazowiecki, ul. Warszawska 111 lok. 2
tel/fax: (25) 758 08 80
NIP 822-107-10-95

GEODETA
Czesław Waldemar Zółkowski
upr. 6472

27-07-2020

Identyfikator zgłoszenia prac geodezyjnych	G 6640 2431 2020
Organ służby geodezyjnej, który otrzymał zgłoszenie	Starosta Miński
Wznowienie prac geodezyjnych	Biuro Usług Geodezyjnych Czesław Waldemar Zółkowski
Nr oraz data sporządzenia dokumentu potwierdzającego wynik pozytywny weryfikacji	G 6640 2431 2020 2 Z dn. 30.07.2020 r.
Imię i nazwisko oraz nr uprawnień zawodowych kierownika prac	Czesław Waldemar Zółkowski Nr uprawnień 6472

Jestem świadomy odpowiedzialności karnej za złożenie fałszywego oświadczenia.
Oświadczam, że opierał techniczny zawartości pracy geodezyjnych w wyniku których powstał niniejszy dokument, uzyskał pozytywny wynik weryfikacji

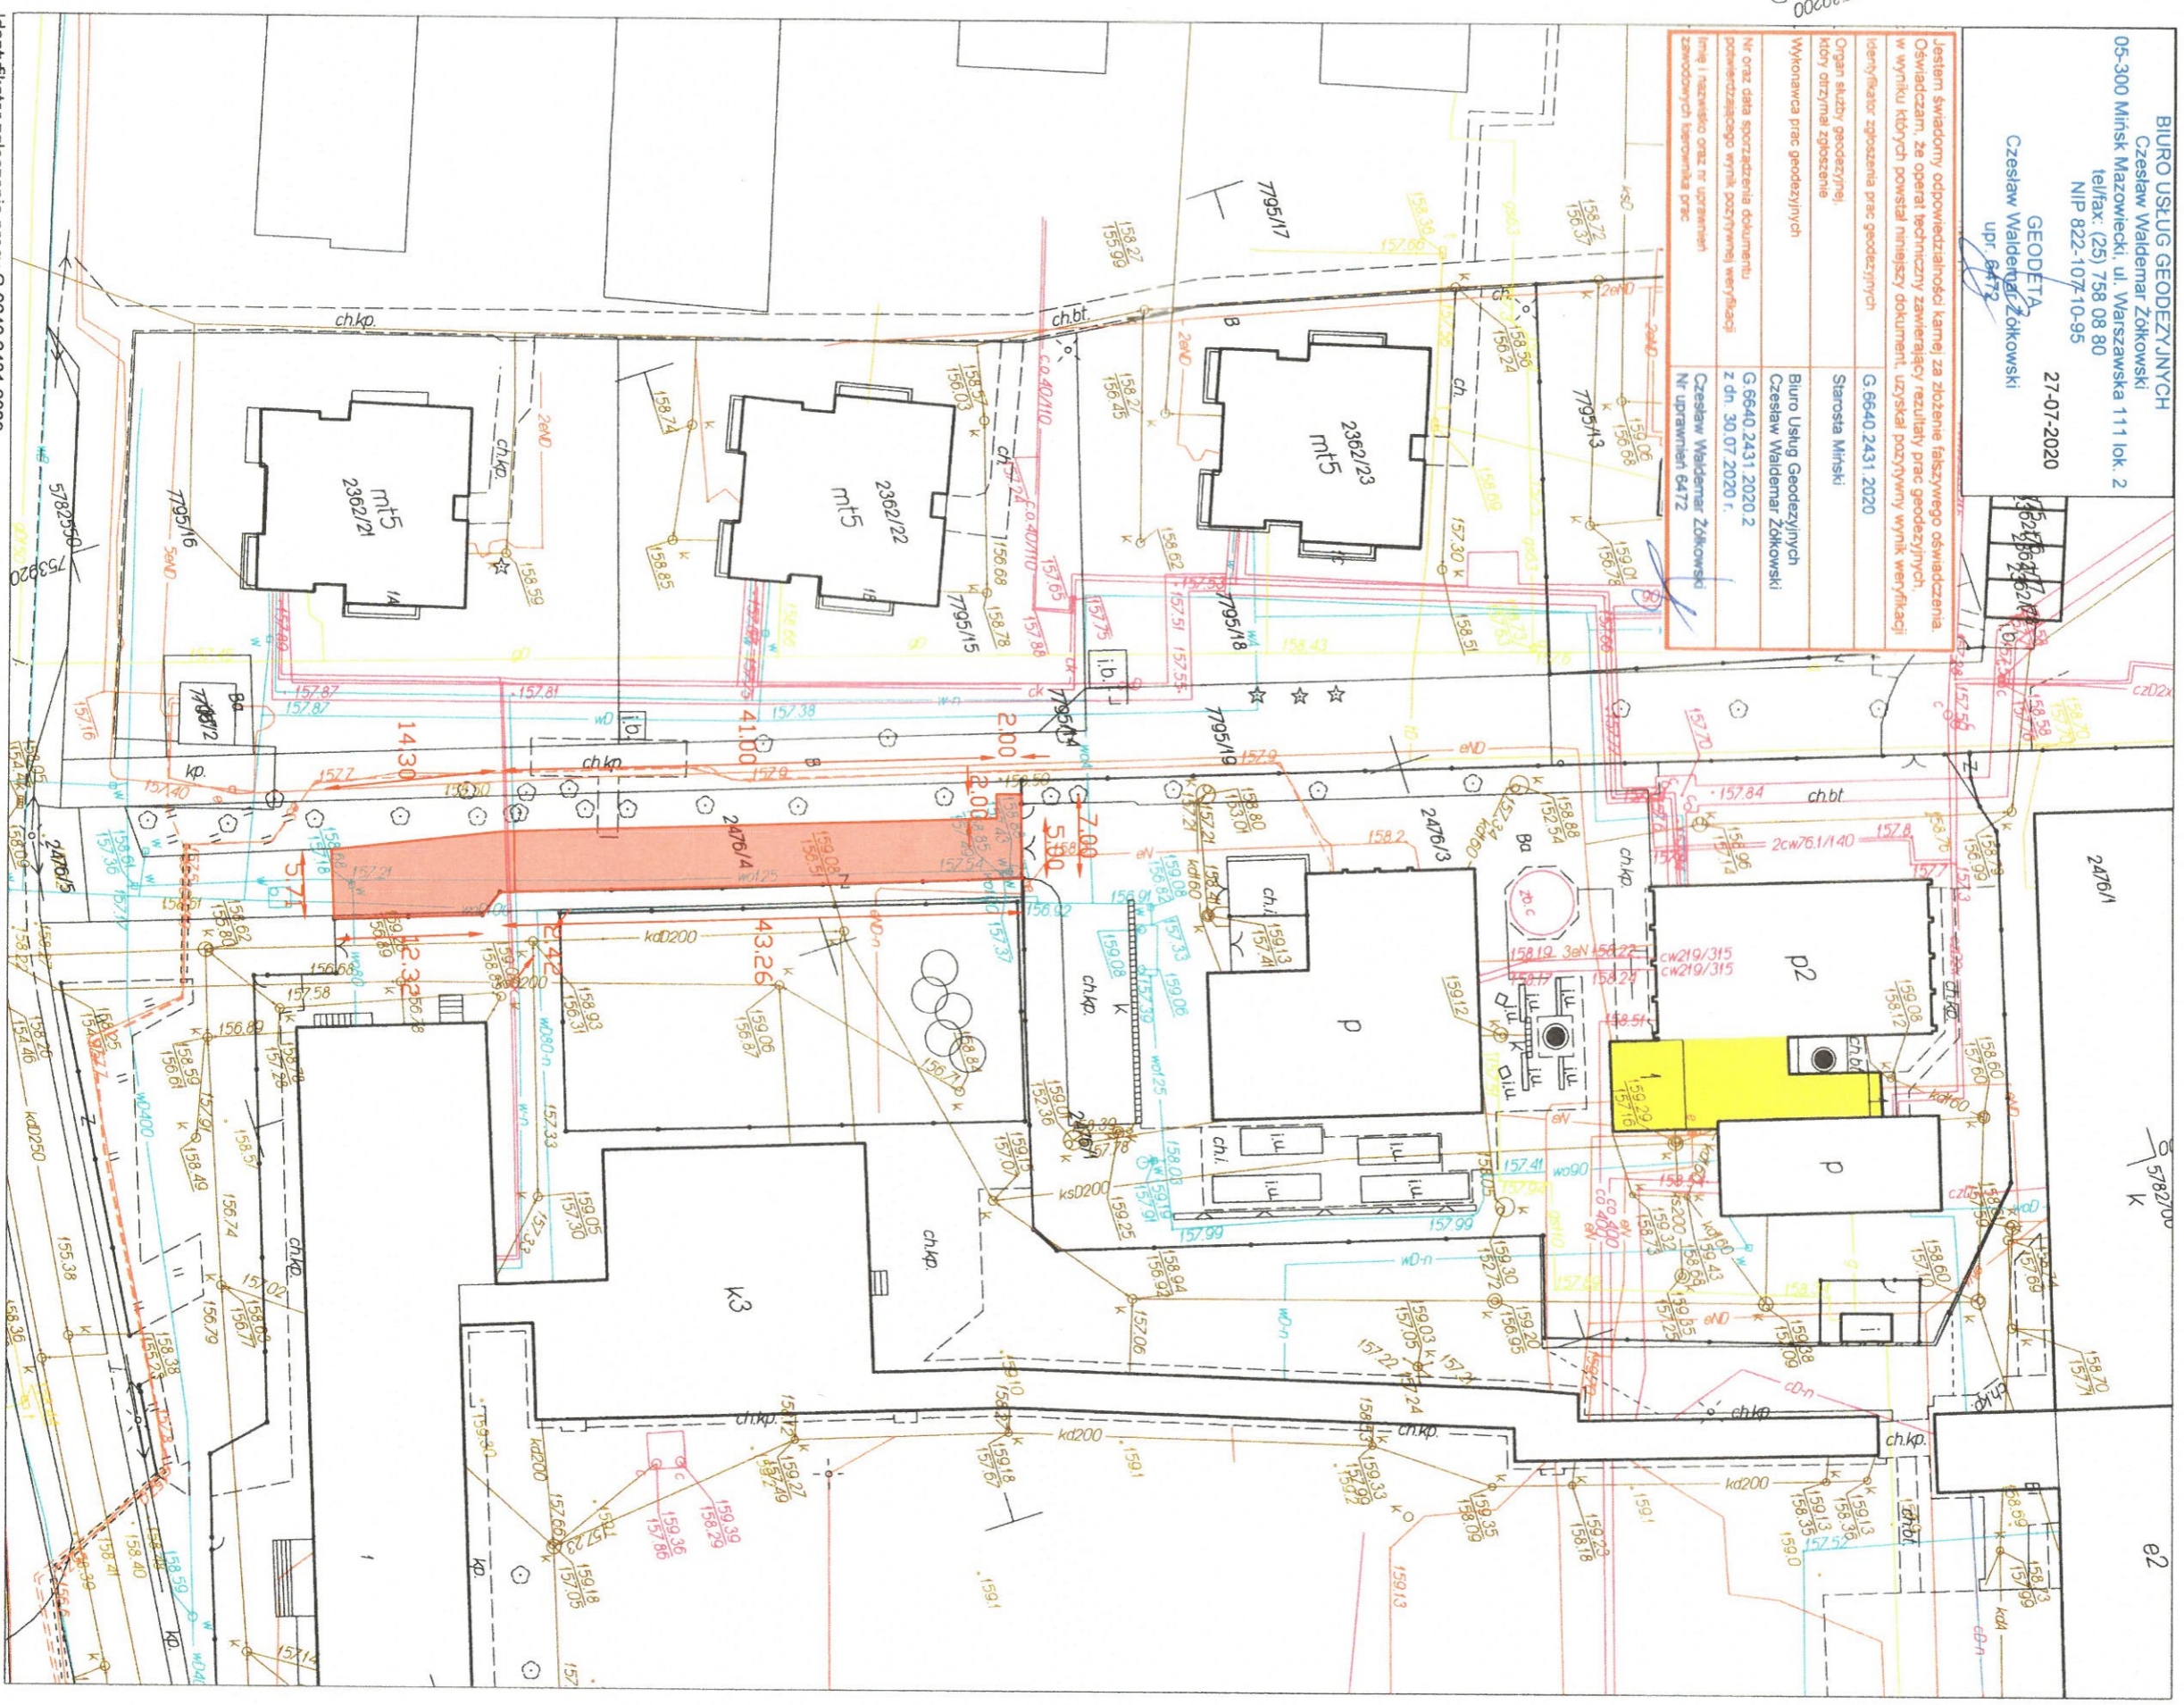

Identyfikator zgłoszenia pracy G 6640 2431 2020
Układ współrzędnych 2000, układ wysokości Kr86. Opracowano systemem GEO-MAP.